

E=1696300

1 Particella: 74



Agenzia del Territorio
CATASTO FABBRICATI
 Ufficio Provinciale di
 Bologna

Dichiarazione protocollo n. BO0247632 del 07/09/2010

Planimetria di u.i.u. in Comune di Budrio

Via Marana

civ. 4-1

Identificativi Catastali:

Sezione:
 Foglio: 105
 Particella: 74
 Subalterno: 3

Compilata da:
 Fini Fabio

Iscritto all'albo:
 Ingegneri


Prov. Bologna

N. 4831


Scheda n. 1

Scala 1:200


PIANO TERRA

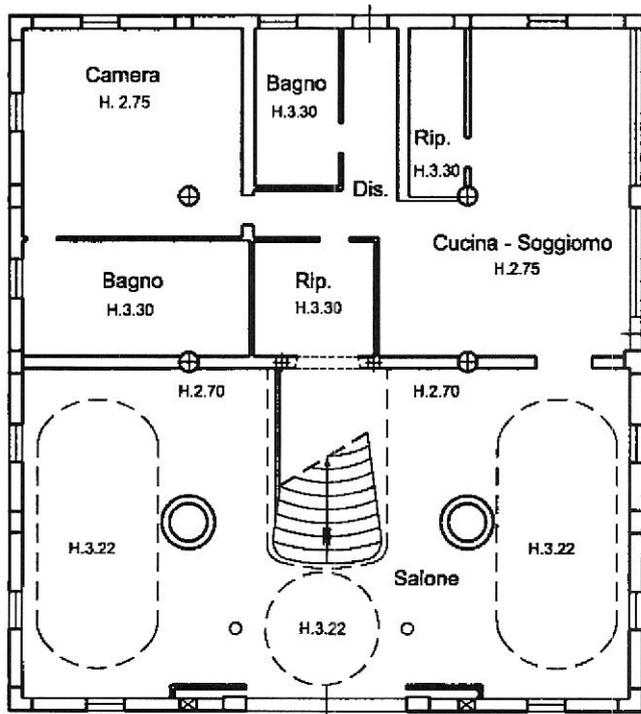

PIANO PRIMO

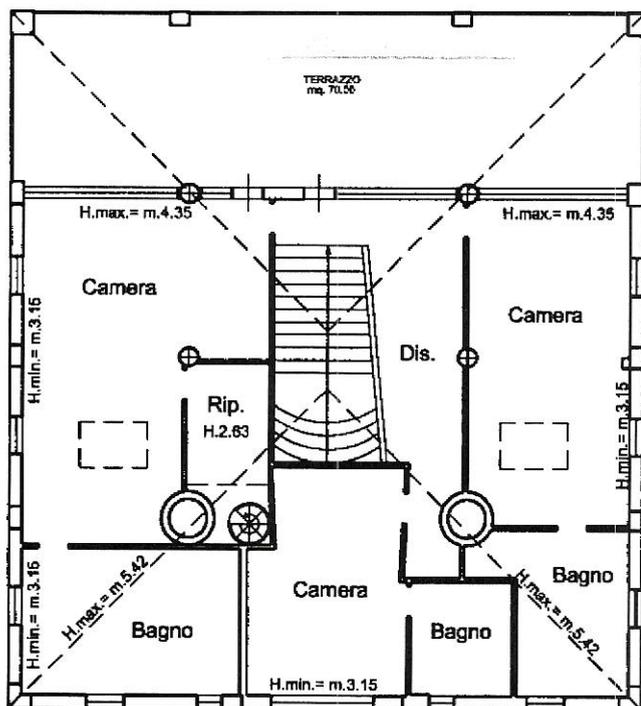

SOTTOTETTO

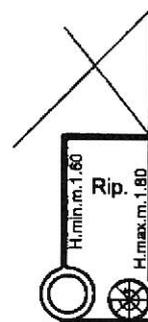

Catasto ed. Fabbricati - Situazione al 06/06/2023 - Comune di BUDRIO(249) - < Foglio 105 Particella 74 Subalterno 4 > - Uiu grafiata VIA MARANA n. 1-4 Piano T-1

**Agenzia del Territorio
CATASTO FABBRICATI
Ufficio Provinciale di
Bologna**

Dichiarazione protocollo n. BO0247632 del 07/09/2010

Planimetria di u.i.u. in Comune di Budrio

Via Marana

civ. 4-1

Identificativi Catastali:

Sezione:

Foglio: 105

Particella: 74

Subalterno: 3

Compilata da:
Fini Fabio

Iscritto all'albo:
Ingegneri

Prov. Bologna


N. 4831

Scheda n. 2

Scala 1:500

**SUB 4 CORTE ESCLUSIVA PIANO TERRA
SCALA 1:500**

SUB 4 CORTE ESCLUSIVA

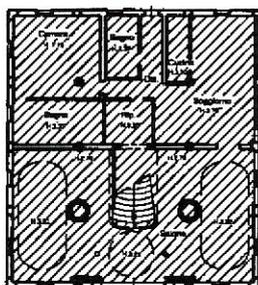


COMUNE DI BUDRIO

DESCRIZIONE DEI LAVORI

RICHIESTA DI PROROGA AI TERMINI DI SCADENZA DELLA CONCESSIONE EDILIZIA PER RISTRUTTURAZIONE DI FABBRICATO RURALE SITO IN VIA MARIANA CON CAMBIO DI DESTINAZIONE D'USO DA ACCESSORIO AD CIVILE ABITAZIONE

SPAZIO RISERVATO UFF. TECNICO

COMUNE DI BUDRIO
27 OTT. 2003
PROT. N.
Tit. Cat. Fasc.

OGGETTO TAVOLA:

ELABORATO

1


STATO ATTUALE
PIANTA PIANO TERRA
PIANTA PIANO 1°

SCALA: 1:100


DATA: OTTOBRE 2003

REV:

PIANTA PIANO TERRA

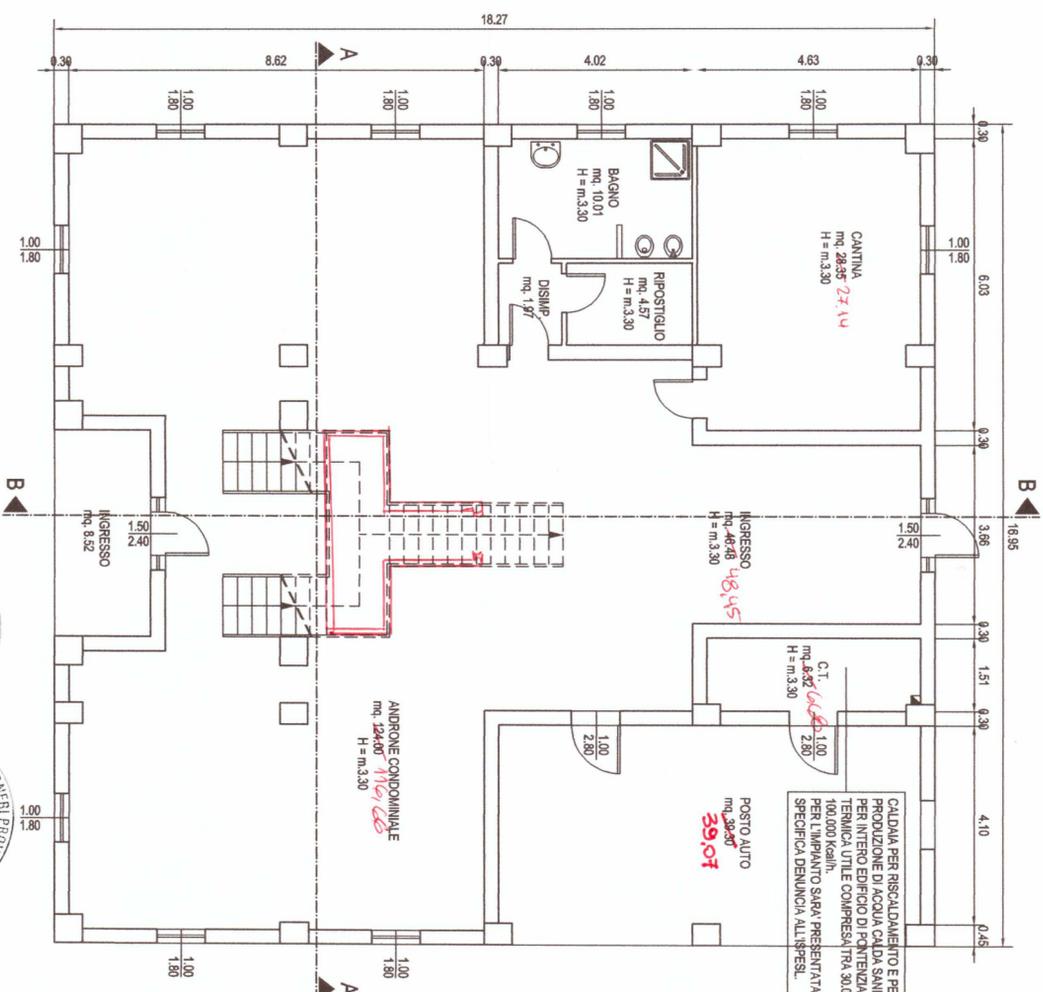

PIANTA PIANO PRIMO

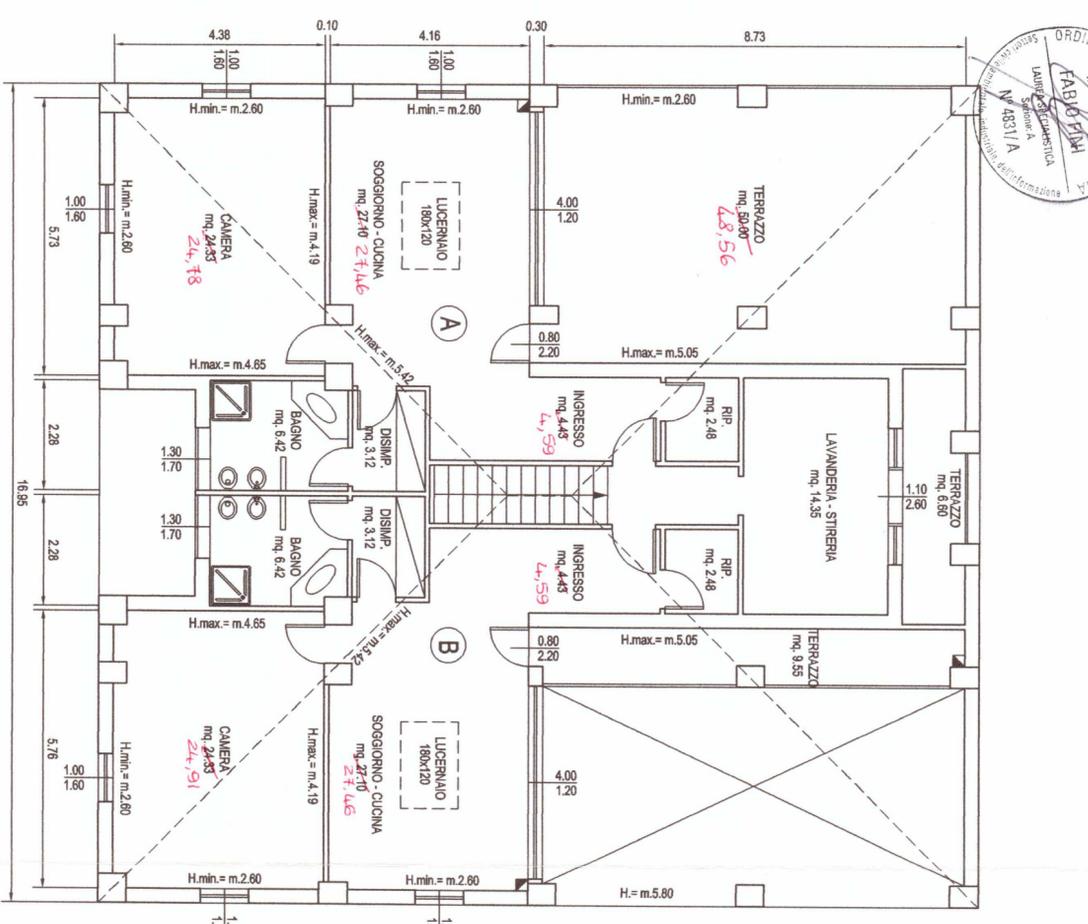

VOLUME DI PROGETTO CHE RIMANE APERTO = mc. 527




COMUNE DI BUDDRIO

DESCRIZIONE DEI LAVORI

RICHIESTA DI PROROGA AI TERMINI DI SCADENZA DELLA CONCESSIONE EDILIZIA PER RISTRUTTURAZIONE DI FABBRICATO RURALE SITO IN VIA MARANA CON CAMBIO DI DESTINAZIONE D'USO DA ACCESSORIO AD CIVILE ABITAZIONE

SPAZIO RISERVATO UFF. TECNICO

COMUNE DI BUDDRIO
27 OTT. 2003
PROT. N.
Tit. Cat. Fasc.

ELABORATO
Permessio N. *M5* (Piacente li 27 NOV. 2003)

OGGETTO TAVOLA:
SPAZIO ATTUALE **PROGETTO**
PROSPETTI
SEZIONI


2

SCALA: 1:100

OTTOBRE 2003


REV:

PROSPETTO OVEST

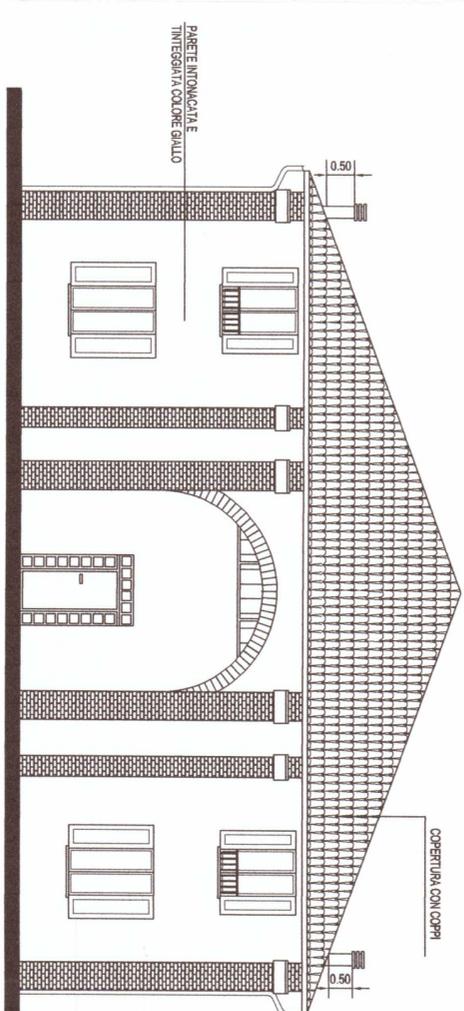


STATO ~~ATTUALE~~


PROSPETTO SUD

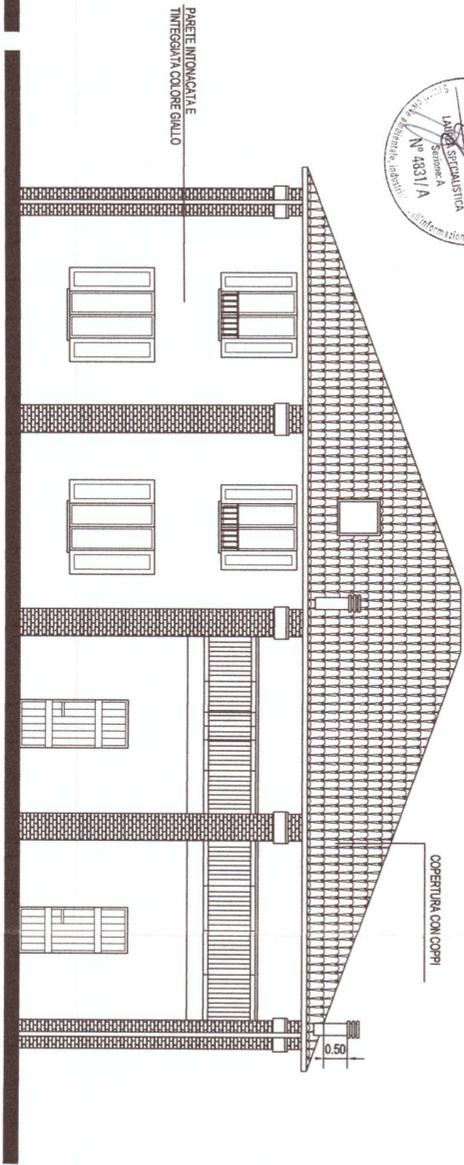


STATO ~~ATTUALE~~ SEZIONE A-A

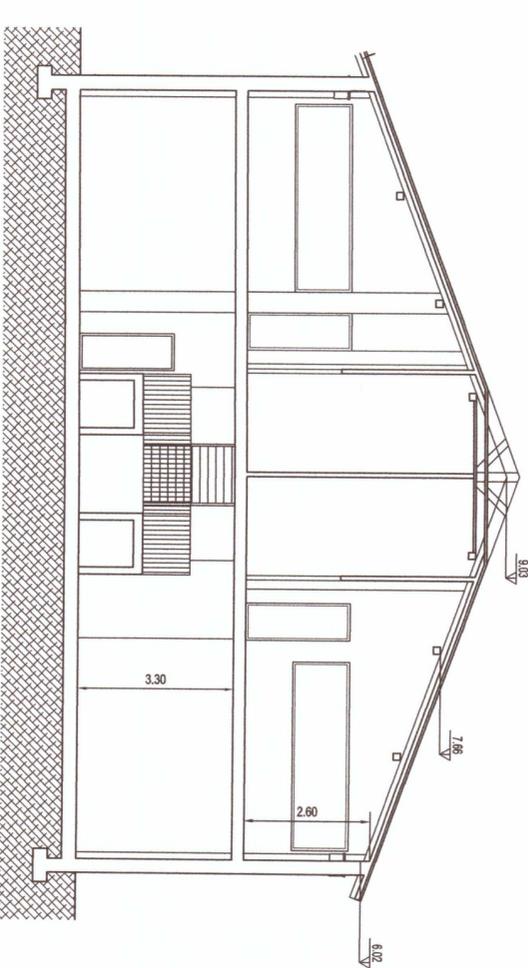

PROSPETTO EST

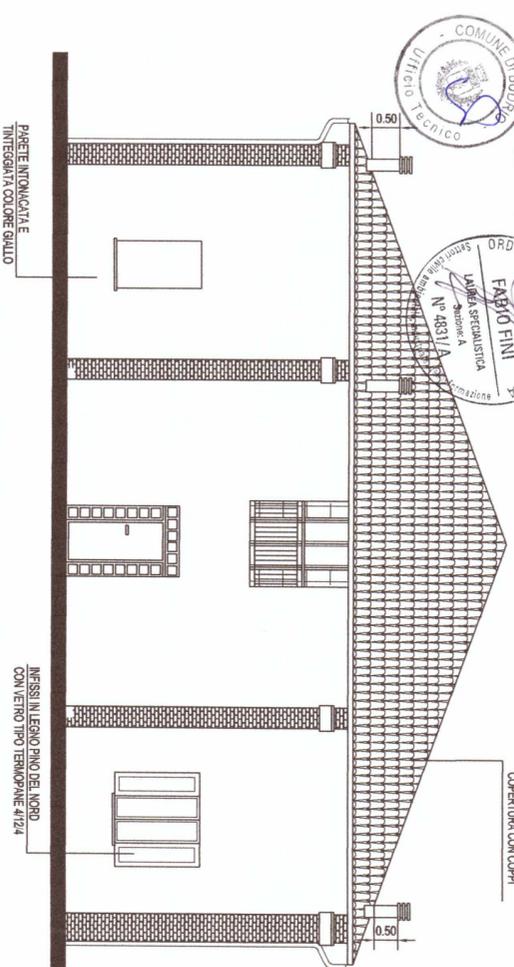

PROSPETTO NORD

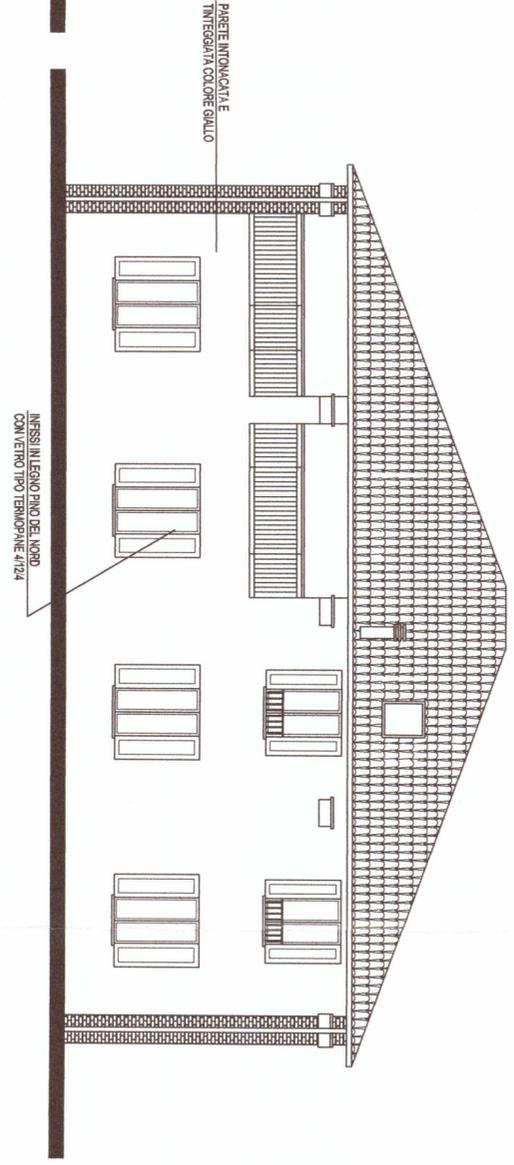

STATO ~~ATTUALE~~ SEZIONE B-B

